


## 質問回答書

(第1回 回答日：令和4年5月13日)

番号	質問事項		回答
1	実施要領 P6 5. (1)	業務実施方針、評価テーマに対する技術提案及び事業計画書の様式について、「A3 横長 1 枚」及び「A3 横長 2 枚以内」との記載がありますが、片面印刷又は両面印刷の指定はありますでしょうか。	片面印刷とします。
2	実施要領 P6 5. (1)、(2)	業務実施方針及び事業計画書について、文字のポイント数等の指定はありますでしょうか。	技術提案書と同様に、基本的には 10.5 ポイント以上とします(図表内の文字は除く)。
3	特記仕様書 P4 5. (1) 1)	「測定場所: 縦型ガス抜き管 4 箇所」との記載がありますが、縦型ガス抜き管 4 箇所の位置及び構造をご教示願います。	位置及び構造について、別添の資料を参照してください。
4	特記仕様書 P5 5. (3) 3)	「自社と関わりのある有識者を選定のうえ」との記載がありますが、何名程度の有識者を想定されているかご教示願います。	有識者の人数も含めて提案してください。組合では、廃棄物部門、環境アセスや水環境等に精通している有識者を想定しています。
5	評価基準 P2 3. (2)	「配置技術者 1 件あたりの基礎配点」において、「その他担当者」の記載がありますが、本業務ではその他担当者の業務経歴の提出は不要との理解で良いでしょうか。	その他担当者に配置される技術者の業務実績は不要です。 管理技術者、照査技術者又は主担当技術者に配置される技術者が、過去に「その他担当者」として実績を有する場合でその経歴の評価を希望する場合は、確認できる資料を提出してください。
6	様式集・記載要綱 P21 3. (5)	業務実績を証明する書類はテクリスだけでも問題ないでしょうか。	業務実績の確認において、その業務を同種又は類似業務に区分することができるよう、業務の概要がわかる書類を提出してください。

# 出来形平面図 S=1/500

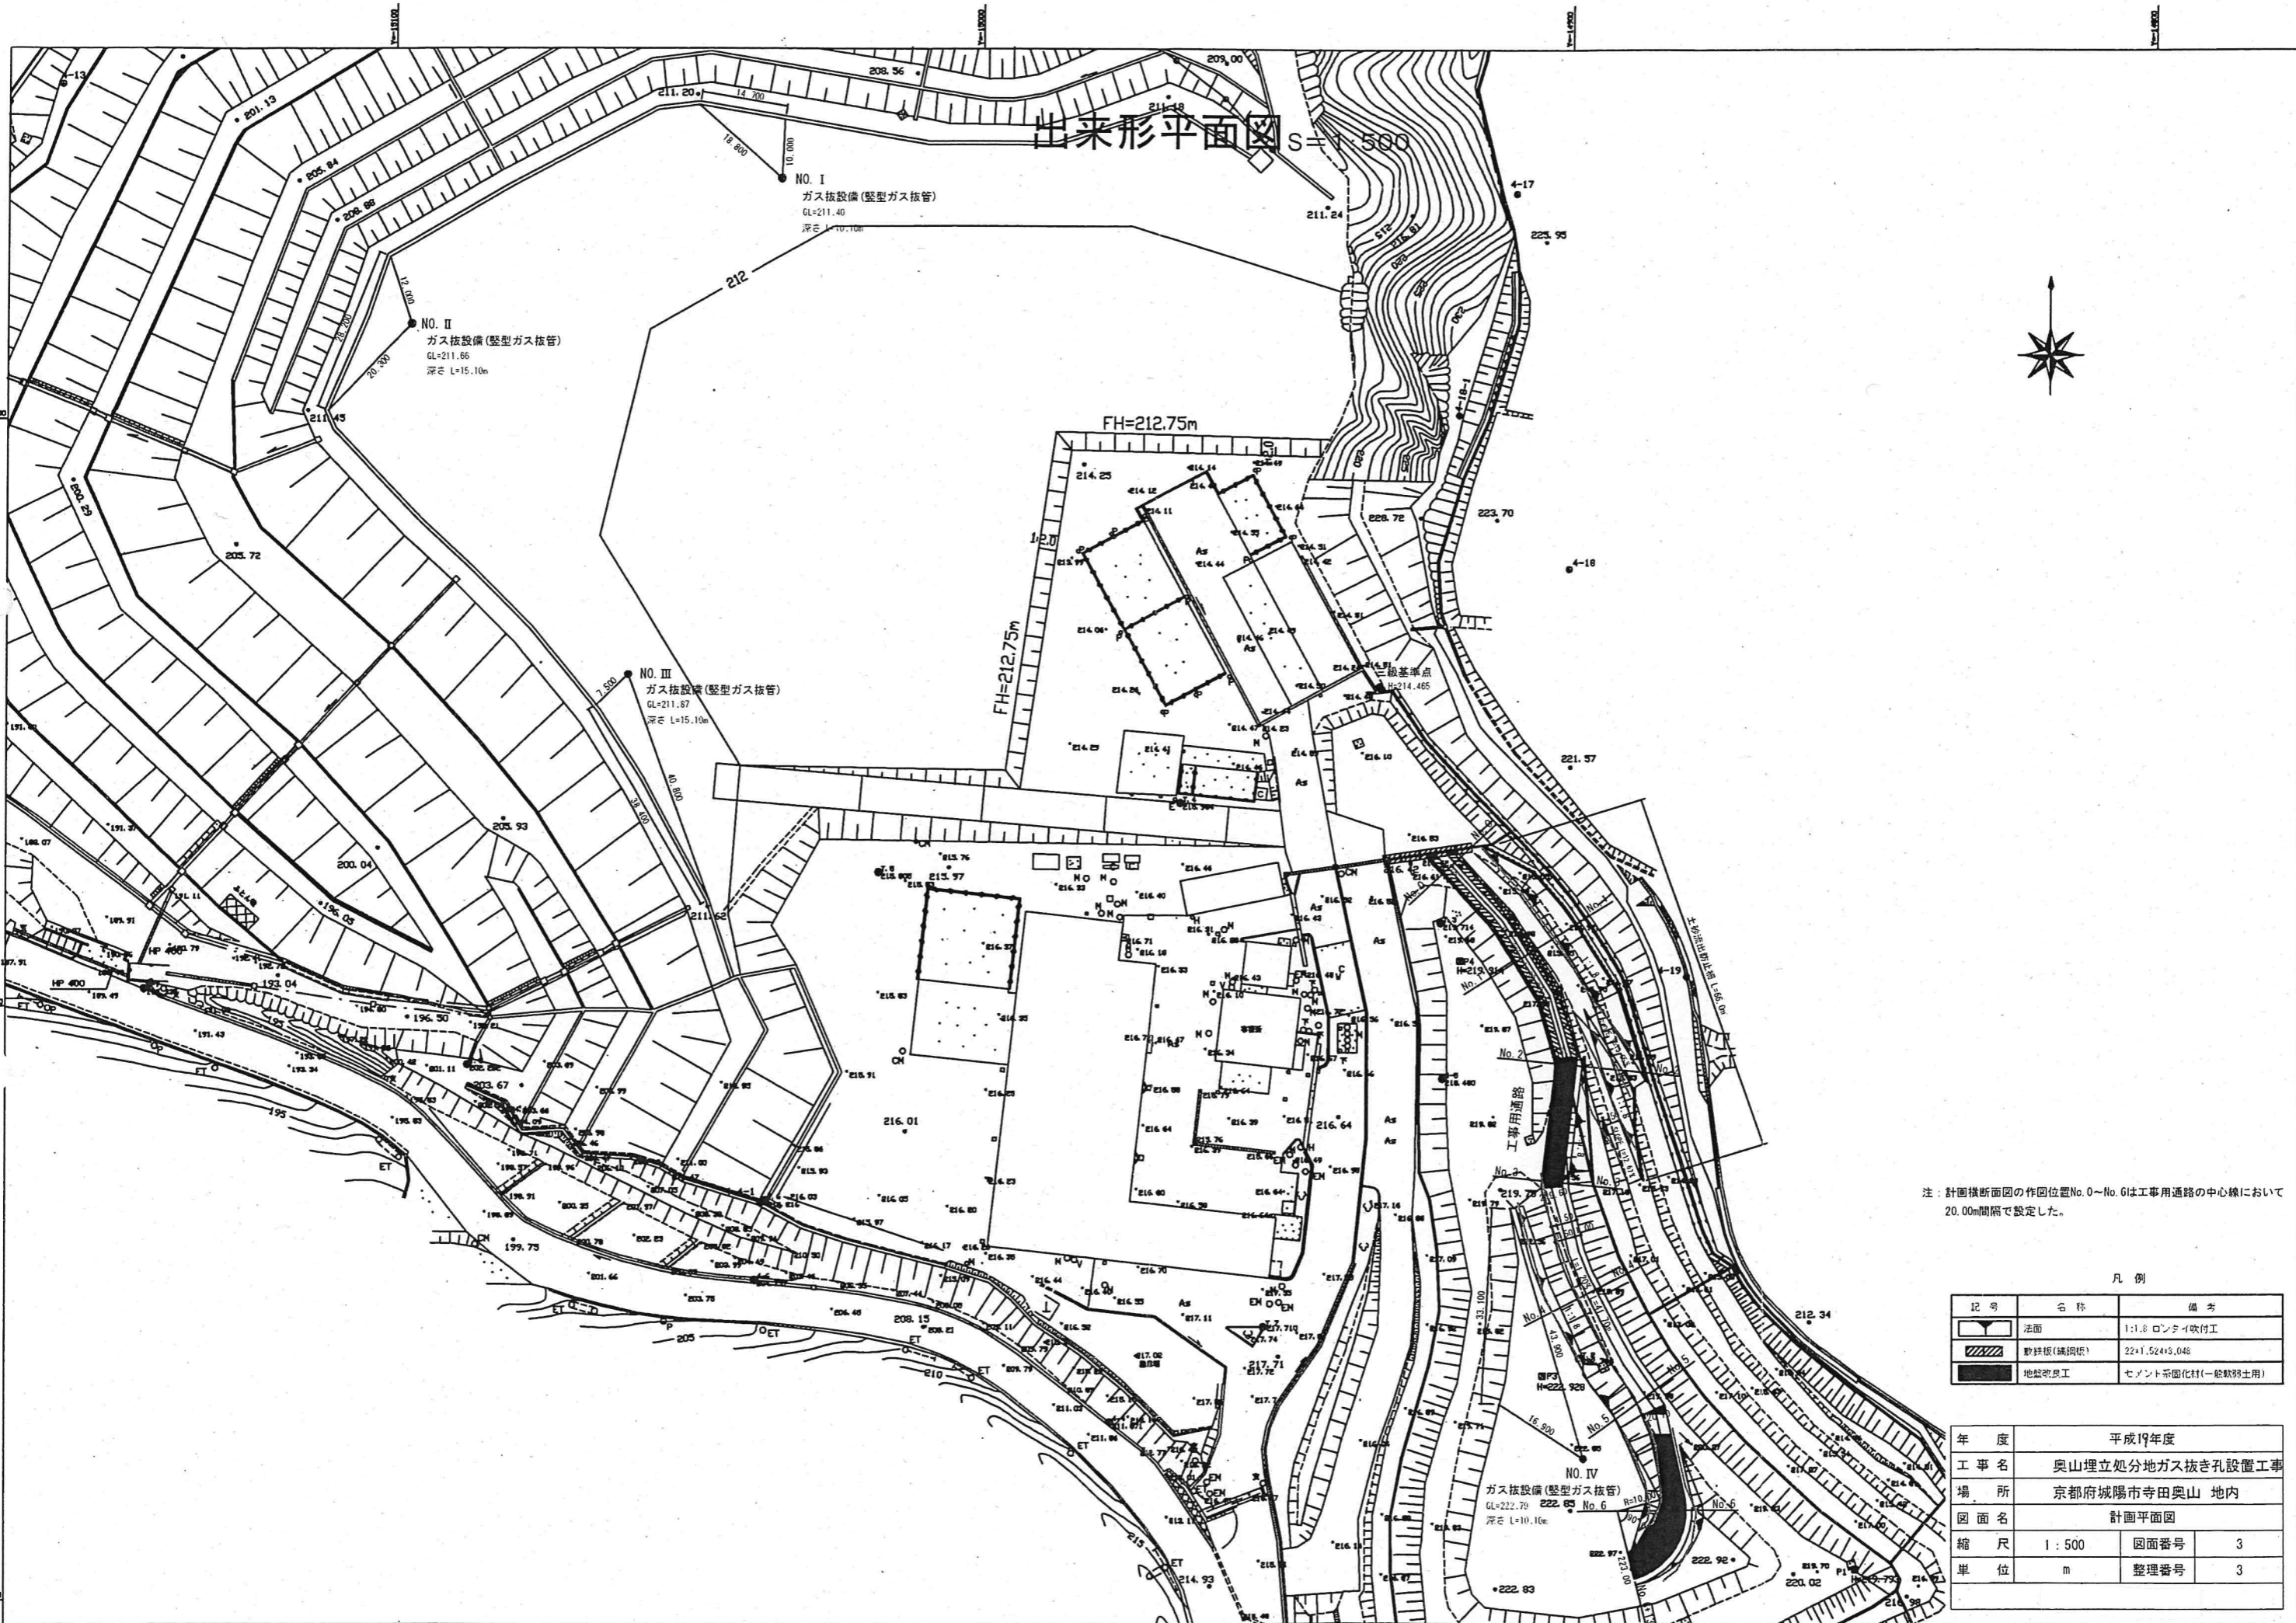

注：計画断面図の作図位置No.0~No.6は工事用通路の中心線において20.00m間隔で設定した。

凡例


記号	名称	備考
	法面	1:1.8 ロンタイ吹付工
	砂洋板(鉄網状)	22×1.52×3.048
	地盤改良工	セメント系固化材(一般軟弱土用)

年度	平成19年度		
工事名	奥山埋立処分地ガス抜き孔設置工事		
場所	京都府城陽市寺田奥山 地内		
図面名	計画平面図		
縮尺	1:500	図面番号	3
単位	m	整理番号	3


# ガス抜設備構造断面図

S=1:40


No. I

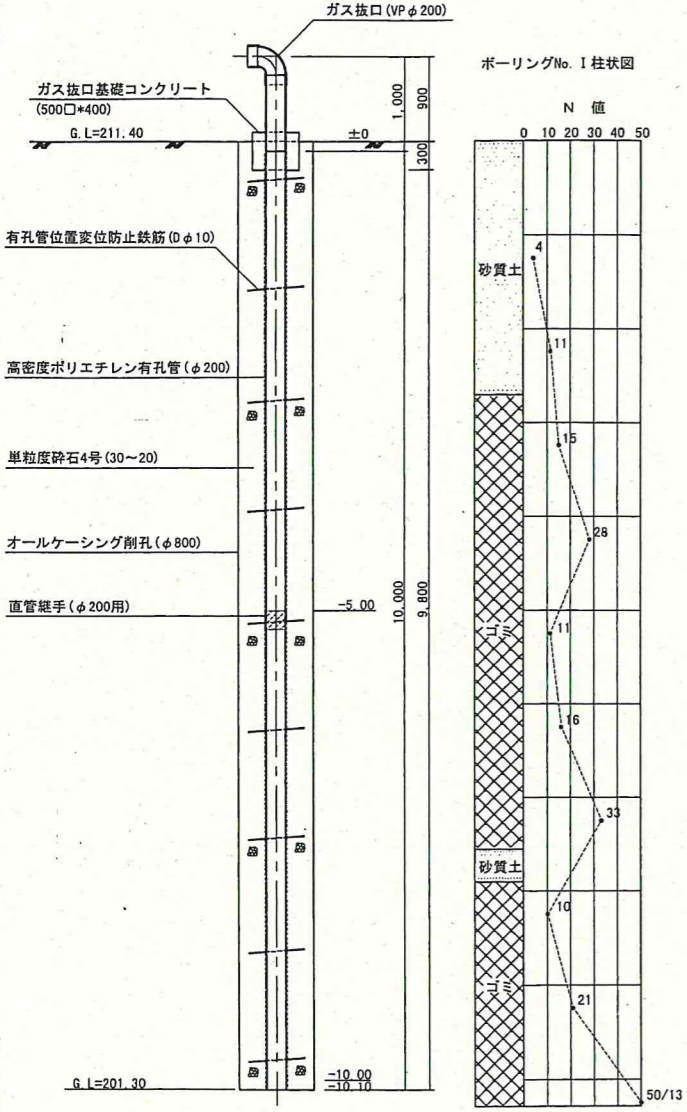


No. II

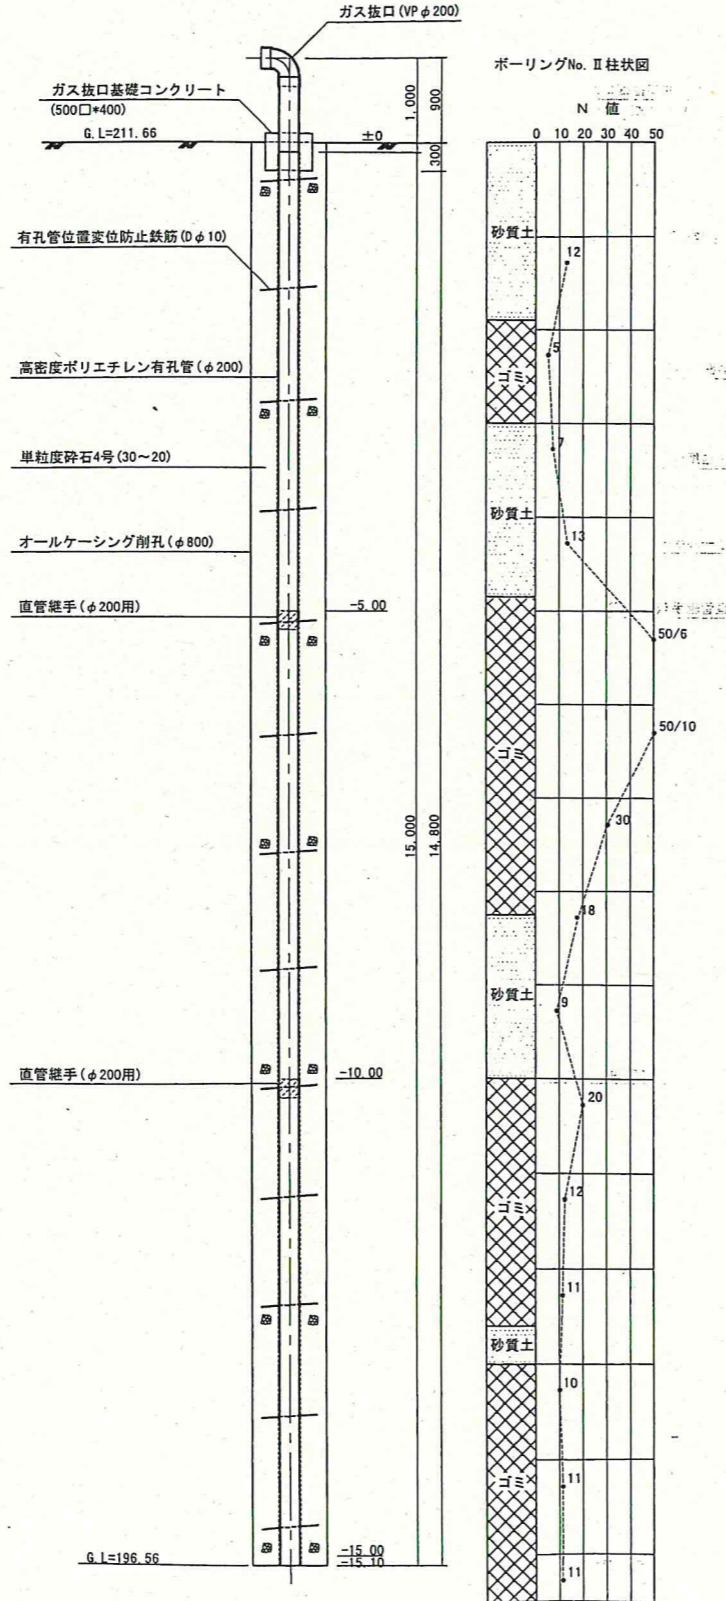

No. III

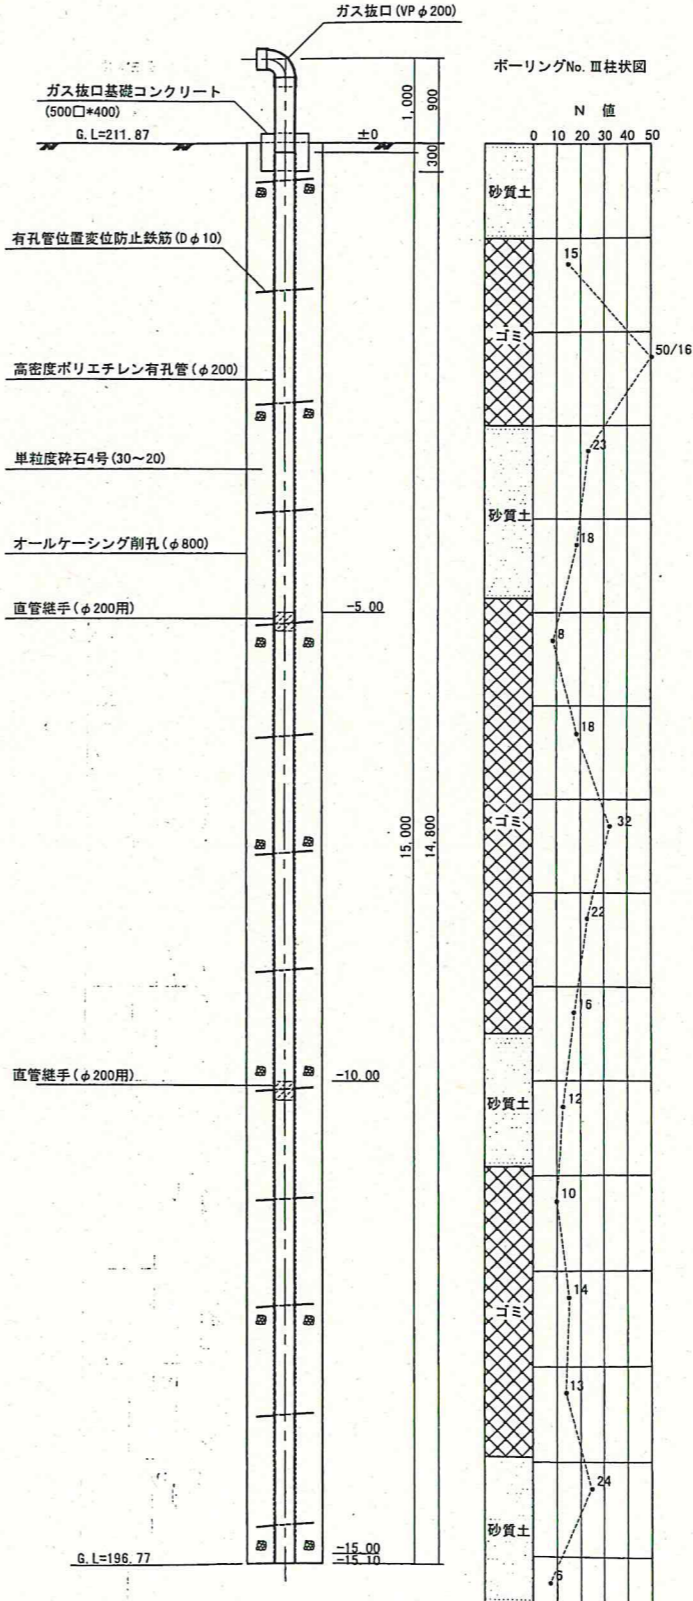

No. IV

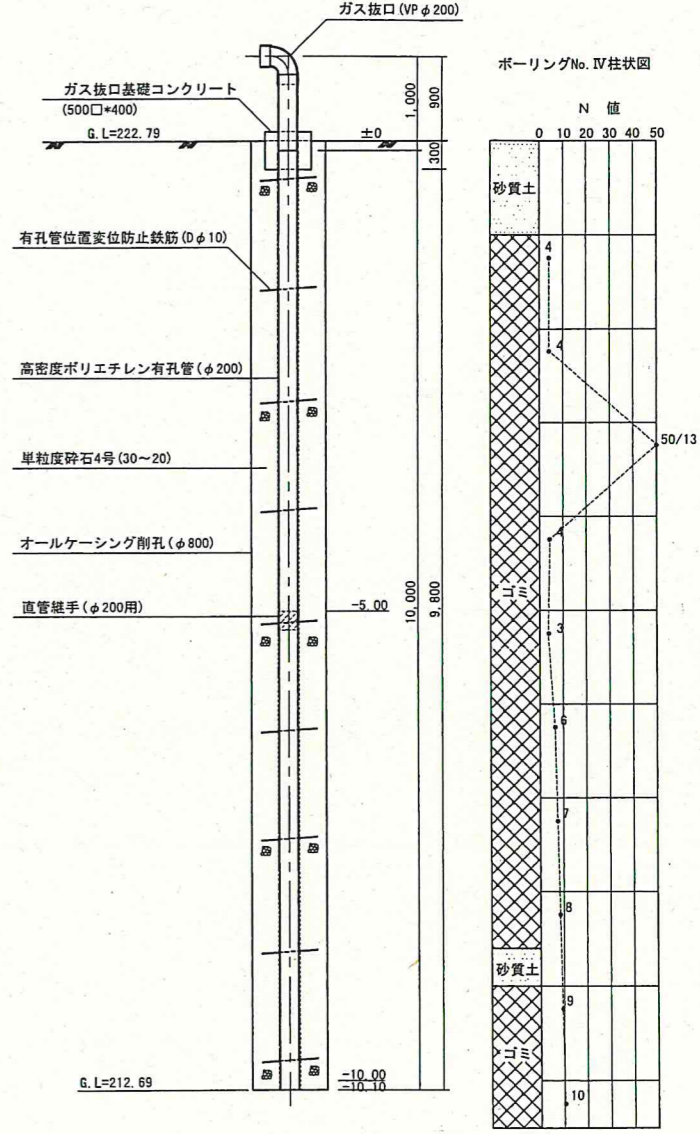

年度	平成18年度		
工事名	奥山埋立処分地ガス抜設置工事		
場所	京都府城陽市寺田奥山 地内		
図面名	ガス抜設備構造断面図		
縮尺	1:40	図面番号	6
単位	mm	整理番号	6
城南衛生管理組合			